



電柱計画 (案) R8.3.2更新

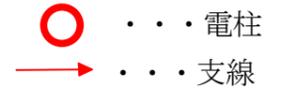

.....フェンス施工部分 (2m)

※フェンスについては隣地が外構(ブロック)を施工した場合は見通しが悪くなる場合があります。

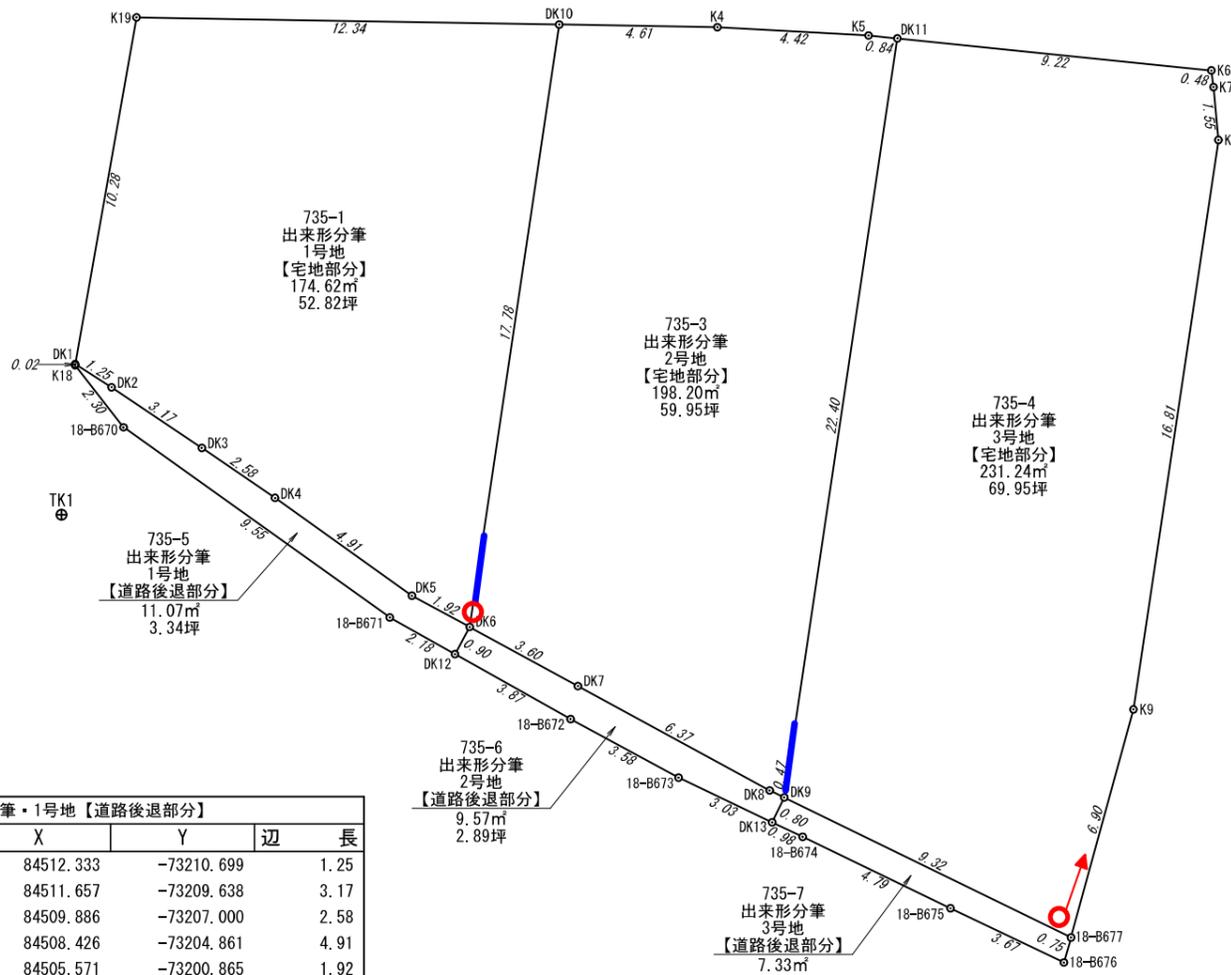

座標求積表

735-1出来形分筆・1号地【宅地部分】					
地番	点名	標識	X	Y	辺長
	K19	()	84522.456	-73208.908	12.34
	DK10	()	84522.247	-73196.561	17.78
	DK6	()	84504.659	-73199.175	1.92
	DK5	()	84505.571	-73200.865	4.91
	DK4	()	84508.426	-73204.861	2.58
	DK3	()	84509.886	-73207.000	3.17
	DK2	()	84511.657	-73209.638	1.25
	DK1	()	84512.333	-73210.699	10.28
倍面積			349.248852		
面積			174.6244260		
地積			174.62 m ²		
坪数			52.82 坪		

735-3出来形分筆・2号地【宅地部分】					
地番	点名	標識	X	Y	辺長
	DK10	()	84522.247	-73196.561	4.61
	K4	()	84522.169	-73191.942	4.42
	K5	()	84521.928	-73187.524	0.84
	DK11	()	84521.842	-73186.683	22.40
	DK9	()	84499.682	-73189.987	0.47
	DK8	()	84499.885	-73190.414	6.37
	DK7	()	84502.933	-73196.015	3.60
	DK6	()	84504.659	-73199.175	17.78
倍面積			396.416161		
面積			198.2080805		
地積			198.20 m ²		
坪数			59.95 坪		

735-4出来形分筆・3号地【宅地部分】					
地番	点名	標識	X	Y	辺長
	DK11	()	84521.842	-73186.683	9.22
	K6	()	84520.906	-73177.510	0.48
	K7	()	84520.421	-73177.447	1.55
	K8	()	84518.877	-73177.304	16.81
	K9	()	84502.251	-73179.788	6.90
	18-B677	()	84495.594	-73181.610	9.32
	DK9	()	84499.682	-73189.987	22.40
倍面積			462.483321		
面積			231.2416605		
地積			231.24 m ²		
坪数			69.95 坪		

735-5出来形分筆・1号地【道路後退部分】					
地番	点名	標識	X	Y	辺長
	DK1	()	84512.333	-73210.699	1.25
	DK2	()	84511.657	-73209.638	3.17
	DK3	()	84509.886	-73207.000	2.58
	DK4	()	84508.426	-73204.861	4.91
	DK5	()	84505.571	-73200.865	1.92
	DK6	()	84504.659	-73199.175	0.90
	DK12	()	84503.867	-73199.607	2.18
	18-B671	()	84504.936	-73201.511	9.55
	18-B670	()	84510.488	-73209.290	2.30
	K18	()	84512.305	-73210.704	0.02
倍面積			22.140352		
面積			11.0701760		
地積			11.07 m ²		
坪数			3.34 坪		

735-6出来形分筆・2号地【道路後退部分】					
地番	点名	標識	X	Y	辺長
	DK6	()	84504.659	-73199.175	3.60
	DK7	()	84502.933	-73196.015	6.37
	DK8	()	84499.885	-73190.414	0.47
	DK9	()	84499.682	-73189.987	0.80
	DK13	()	84498.955	-73190.339	3.03
	18-B673	()	84500.261	-73193.074	3.58
	18-B672	()	84501.969	-73196.229	3.87
	DK12	()	84503.867	-73199.607	0.90
倍面積			19.147037		
面積			9.5735185		
地積			9.57 m ²		
坪数			2.89 坪		

735-7出来形分筆・3号地【道路後退部分】					
地番	点名	標識	X	Y	辺長
	DK9	()	84499.682	-73189.987	9.32
	18-B677	()	84495.594	-73181.610	0.75
	18-B676	()	84494.863	-73181.817	3.67
	18-B675	()	84496.445	-73185.131	4.79
	18-B674	()	84498.531	-73189.451	0.98
	DK13	()	84498.955	-73190.339	0.80
倍面積			14.664077		
面積			7.3320385		
地積			7.33 m ²		
坪数			2.21 坪		

準拠点座標リスト				
点名	標識	X	Y	
HH237-3		84507.932	-73164.170	
HH237-4		84487.389	-73170.976	
TK1		84507.935	-73211.101	

図面名				
縮尺	1/200	単位	m	図面番号
所在	伊予市下吾川字吉丁地735番、736番			
作成年月日	令和08年02月27日	作成者	大洲市中村146番地3	
測量年月日	令和08年02月25日		河野測量設計事務所	
			代表者 河野典史	
			TEL: 0893-23-5863	