
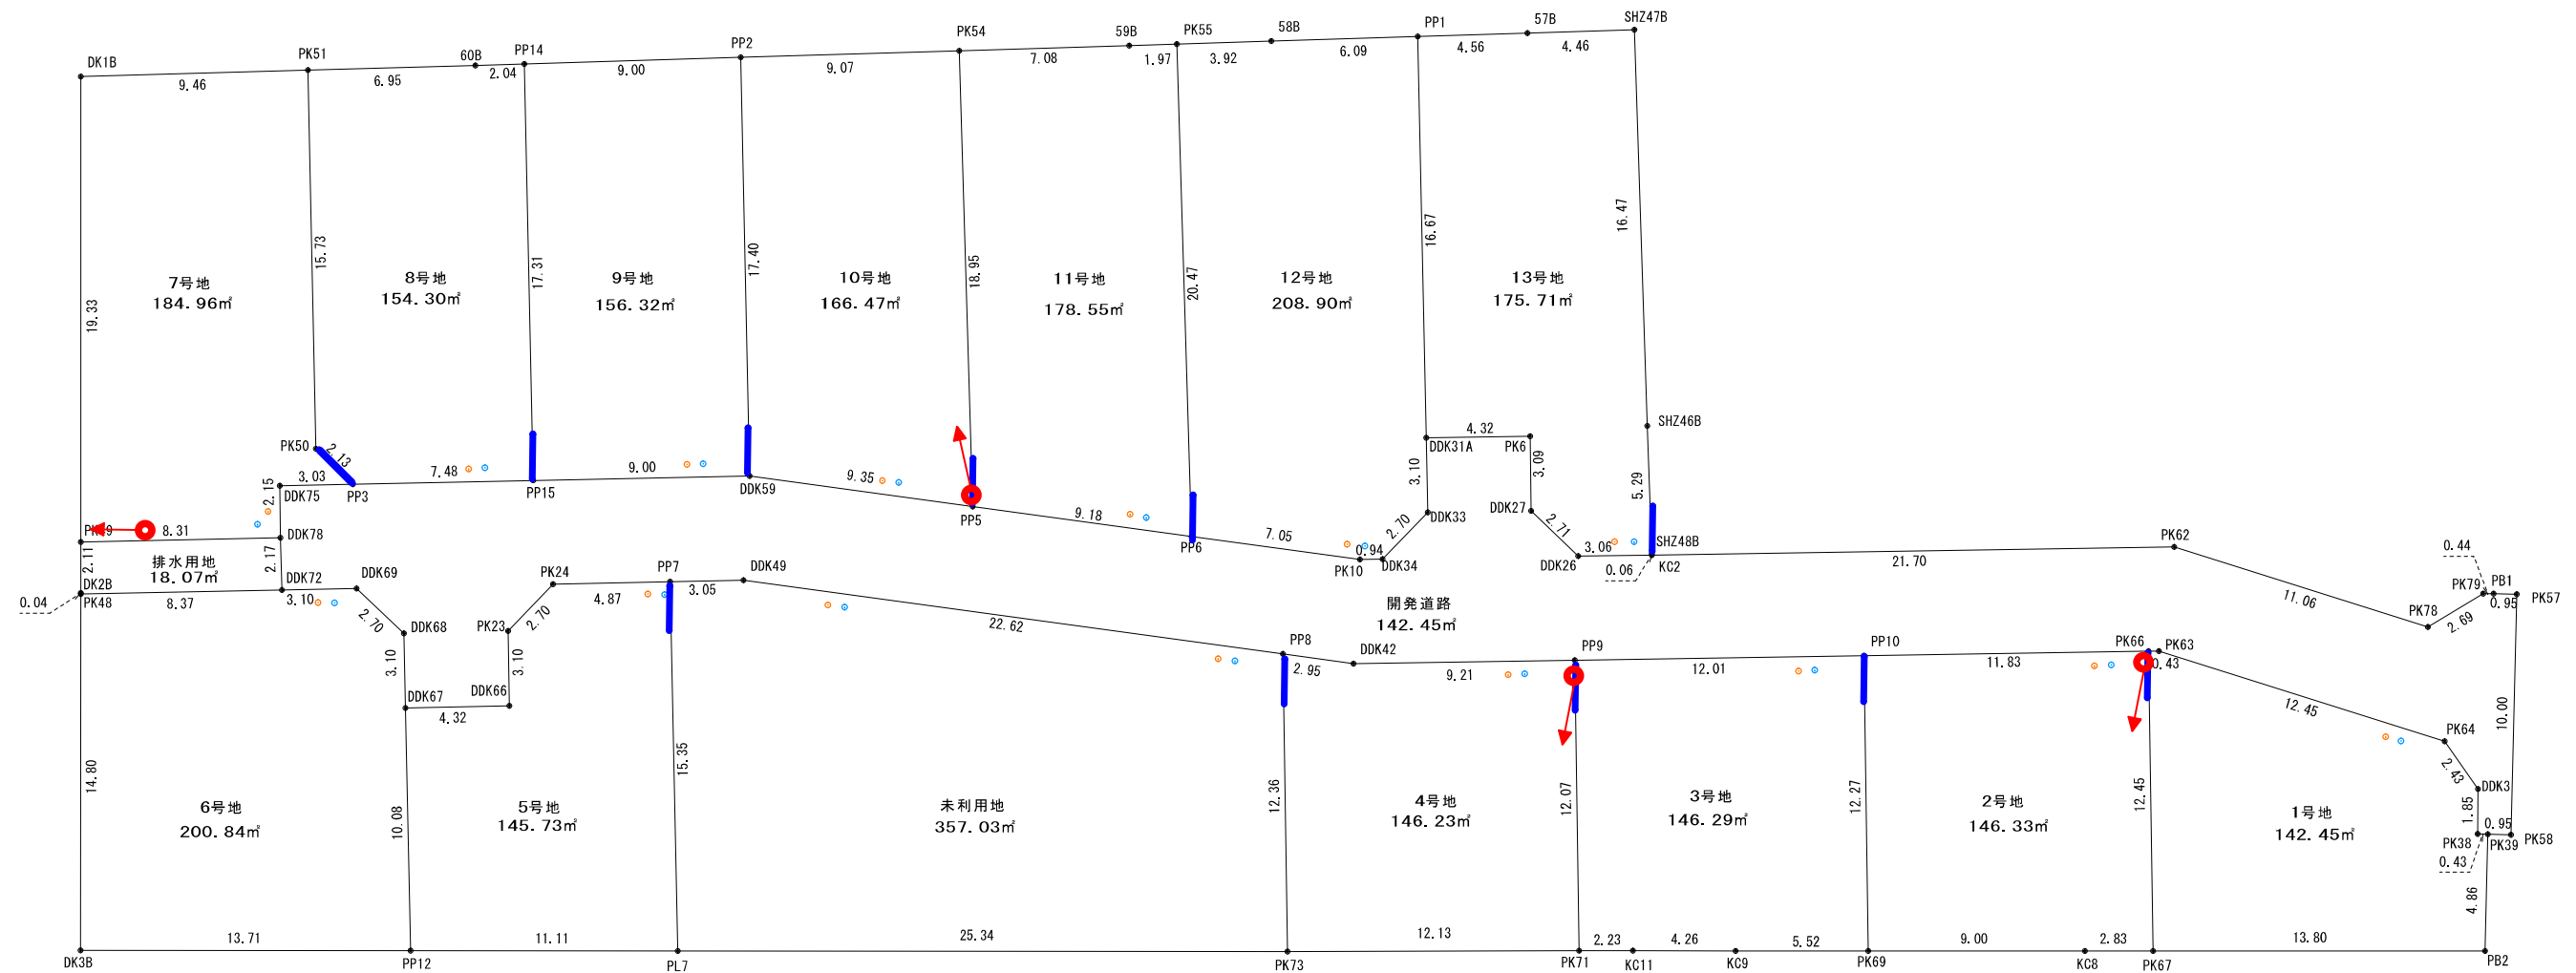


電柱計画 (案) R5. 10. 16更新

- . . . 電柱
- . . . 支線

— . . . フェンス施工部分 (2m)

※フェンスについては隣地が外構 (ブロック) を施工した場合は見通しが悪くなる場合があります。

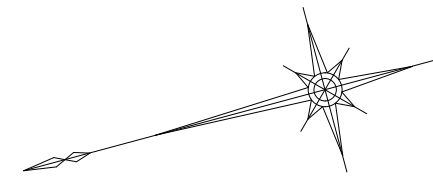

図面名	出来形丈量図
所在	松山市北条辻
縮尺	1/300
立会年月日	令和4年9月29日、令和4年10月3日
作成年月日	令和5年9月15日
作成者	松山市若草町2番地21 土地家屋調査士 石丸 寿夫 089-913-7385

地番 1号地

測点	X	Y	辺長
PK38	100.513	103.634	0.43
PK39	100.100	103.512	4.86
PB2	101.472	98.846	13.80
PK67	114.810	102.424	12.45
PK66	111.771	114.507	0.43
PK63	111.349	114.400	12.45
PK64	100.850	107.700	2.43
DDK3	100.011	105.419	1.85
倍積	284.919060	地積	142.45 m <sup>2</sup>
面積	142.4595300	坪数	43.09 坪

地番 2号地

測点	X	Y	辺長
PK66	111.771	114.507	12.45
PK67	114.810	102.424	2.83
KC8	117.548	103.158	9.00
PK69	126.241	105.490	12.27
PP10	123.248	117.391	11.83
倍積	292.662290	地積	146.33 m <sup>2</sup>
面積	146.3311450	坪数	44.26 坪

地番 3号地

測点	X	Y	辺長
PP9	134.904	120.321	12.01
PP10	123.248	117.391	12.27
PK69	126.241	105.490	5.52
KC9	131.573	106.920	4.26
KC11	135.684	108.037	2.23
PK71	137.849	108.611	12.07
PP9	134.904	120.321	0.00
倍積	292.591712	地積	146.29 m <sup>2</sup>
面積	146.2958560	坪数	44.25 坪

地番 4号地

測点	X	Y	辺長
PP9	134.904	120.321	12.07
PK71	137.849	108.611	12.13
PK73	149.579	111.719	12.36
PP8	146.563	123.713	2.95
DDK42	143.836	122.567	9.21
倍積	292.468448	地積	146.23 m <sup>2</sup>
面積	146.2342240	坪数	44.23 坪

地番 5号地

測点	X	Y	辺長
PP7	170.385	133.211	15.35
PL7	174.050	118.302	11.11
PP12	184.784	121.194	10.08
DDK67	182.377	130.987	4.32
DDK66	178.179	129.958	3.10
PK23	177.434	132.975	2.70
PK24	175.119	134.377	4.87
倍積	291.468125	地積	145.73 m <sup>2</sup>
面積	145.7340625	坪数	44.08 坪

地番 6号地

測点	X	Y	辺長
DDK67	182.377	130.987	10.08
PP12	184.784	121.194	13.71
DK3B	198.028	124.761	14.80
PK48	194.191	139.064	8.37
DDK72	186.058	137.053	3.10
DDK69	183.045	136.313	2.70
DDK68	181.638	133.998	3.10
倍積	401.683819	地積	200.84 m <sup>2</sup>
面積	200.8419095	坪数	60.75 坪

地番 7号地

測点	X	Y	辺長
PP3	182.071	140.530	3.03
DDK75	185.023	141.255	2.15
DDK78	185.561	139.167	8.31
PK49	193.632	141.151	19.33
DK1B	188.624	159.827	9.46
PK51	179.420	157.639	15.73
PK50	183.176	142.354	2.13
倍積	369.925066	地積	184.96 m <sup>2</sup>
面積	184.9625330	坪数	55.95 坪

地番 8号地

測点	X	Y	辺長
PK51	179.420	157.639	6.95
60B	172.657	156.031	2.04
PP14	170.668	155.562	17.31
PP15	174.801	138.743	7.48
PP3	182.071	140.530	2.13
PK50	183.176	142.354	15.73
倍積	308.618300	地積	154.30 m <sup>2</sup>
面積	154.3091500	坪数	46.67 坪

地番 9号地

測点	X	Y	辺長
PP14	170.668	155.562	9.00
PP2	161.904	153.496	17.40
DDK59	166.057	136.595	9.00
PP15	174.801	138.743	17.31
倍積	312.643482	地積	156.32 m <sup>2</sup>
面積	156.3217410	坪数	47.28 坪

地番 10号地

測点	X	Y	辺長
PP2	161.904	153.496	9.07
PK54	153.067	151.412	18.95
PP5	157.429	132.969	9.35
DDK59	166.057	136.595	17.40
倍積	332.951805	地積	166.47 m <sup>2</sup>
面積	166.4759025	坪数	50.35 坪

地番 11号地

測点	X	Y	辺長
PP5	157.429	132.969	18.95
PK54	153.067	151.412	7.08
59B	146.175	149.787	1.97
PK55	144.253	149.337	20.47
PP6	148.959	129.411	9.18
倍積	357.103070	地積	178.55 m <sup>2</sup>
面積	178.5515350	坪数	54.01 坪

地番 12号地

測点	X	Y	辺長
PK55	144.253	149.337	3.92
58B	140.435	148.444	6.09
PP1	134.501	147.046	16.67
DDK31A	138.480	130.851	3.10
DDK33	139.223	127.837	2.70
DDK34	141.539	126.445	0.94
PK10	142.456	126.678	7.05
PP6	148.959	129.411	20.47
倍積	417.818589	地積	208.90 m <sup>2</sup>
面積	208.9092945	坪数	63.19 坪

地番 13号地

測点	X	Y	辺長
DDK31A	138.480	130.851	16.67
PP1	134.501	147.046	4.56
57B	130.061	145.999	4.46
SHZ47B	125.714	144.985	16.47
SHZ46B	129.462	128.939	5.29
SHZ48B	130.654	123.775	0.06
KC2	130.668	123.713	3.06
DDK26	133.642	124.466	2.71
DDK27	135.045	126.786	3.09
PK6	134.286	129.789	4.32
倍積	351.437702	地積	175.71 m <sup>2</sup>
面積	175.7188510	坪数	53.15 坪

地番 排水用地

測点	X	Y	辺長
PK48	194.191	139.064	0.04
DK2B	194.179	139.107	2.11
PK49	193.632	141.151	8.31
DDK78	185.561	139.167	2.17
DDK72	186.058	137.053	8.37
倍積	36.144855	地積	18.07 m <sup>2</sup>
面積	18.0724275	坪数	5.46 坪

地番 未利用地

測点	X	Y	辺長
PP7	170.385	133.211	3.05
DDK49	167.418	132.479	22.62
PP8	146.563	123.713	12.36
PK73	149.579	111.719	25.34
PL7	174.050	118.302	15.35
倍積	714.074732	地積	357.03 m <sup>2</sup>
面積	357.0373660	坪数	108.00 坪

地番 開発道路

測点	X	Y	辺長
PK57	96.360	112.836	10.00
PK58	99.181	103.242	0.95
PK39	100.100	103.512	0.43
PK38	100.513	103.634	1.85
DDK3	100.011	105.419	2.43
PK64	100.850	107.700	12.45
PK63	111.349	114.400	0.43
PK66	111.771	114.507	11.83
PP10	123.248	117.391	12.01
PP9	134.904	120.321	9.21
DDK42	143.836	122.567	2.95
PP8	146.563	123.713	22.62
DDK49	167.418	132.479	3.05
PP7	170.385	133.211	4.87
PK24	175.119	134.377	2.70
PK23	177.434	132.975	3.10
DDK66	178.179	129.958	4.32
DDK67	182.377	130.987	3.10
DDK68	181.638	133.998	2.70
DDK69	183.045	136.313	3.10
DDK72	186.058	137.053	2.17
DDK78	185.561	139.167	2.15
DDK75	185.023	141.255	3.03
PP3	182.071	140.530	7.49
PP4	174.791	138.741	8.99
DDK59	166.057	136.595	9.35
PP5	157.429	132.969	9.18
PP6	148.959	129.411	7.05
PK10	142.456	126.678	0.94
DDK34	141.539	126.445	2.70
DDK33	139.223	127.837	3.10
DDK31A	138.480	130.851	4.32
PK6	134.286	129.789	3.09
DDK27	135.045	126.786	2.71
DDK26	133.642	124.466	3.06
KC2	130.668	123.713	21.70
PK62	109.618	118.419	11.06
PK78	100.288	112.464	2.69
PK79	97.705	113.218	0.44
PB1	97.279	113.106	0.95
倍積	934.473579	地積	467.23 m <sup>2</sup>
面積	467.2367895	坪数	141.33 坪