


電柱計画 (案) R7. 8.6更新

○・・・電柱
→・・・支線

—・・・フェンス施工部分 (2m)

※フェンスについては隣地が外構 (ブロック) を施工した場合は見通しが悪くなる場合があります。

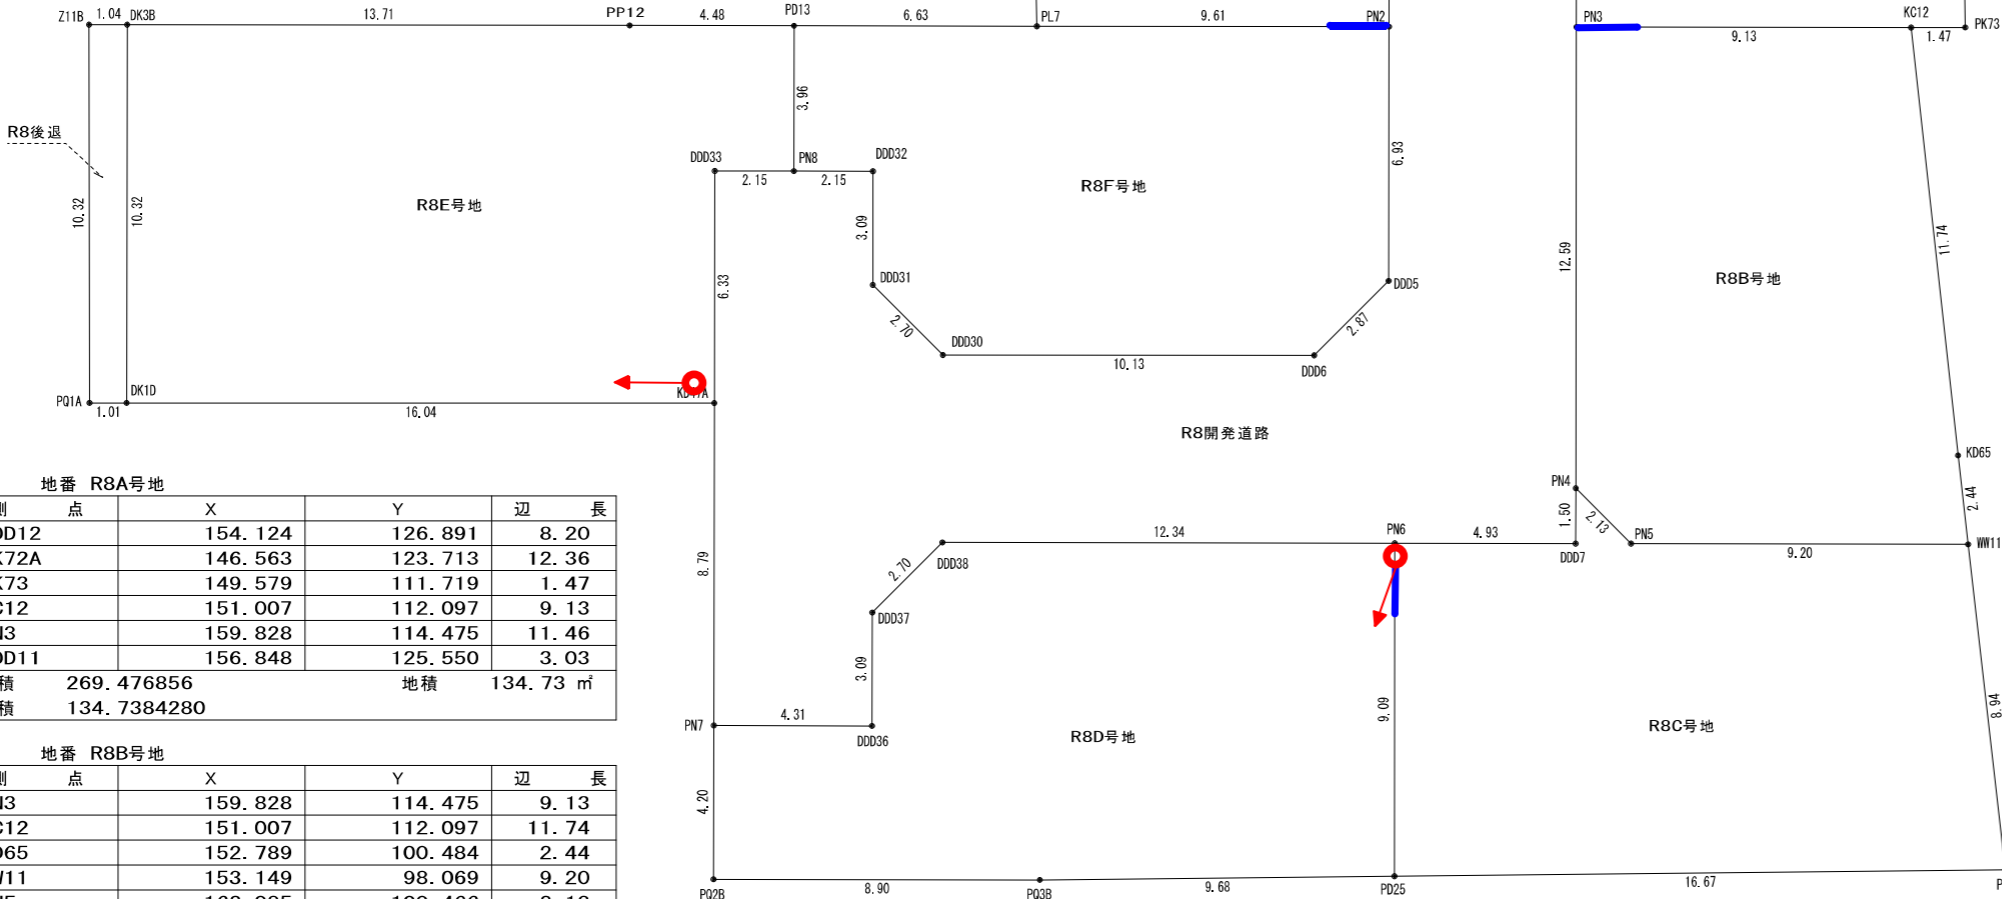

地番 R8A号地

測点	X	Y	辺長
DDD12	154.124	126.891	8.20
PK72A	146.563	123.713	12.36
PK73	149.579	111.719	1.47
KC12	151.007	112.097	9.13
PN3	159.828	114.475	11.46
DDD11	156.848	125.550	3.03
倍積	269.476856	地積	134.73 m ²
面積	134.7384280		

地番 R8B号地

測点	X	Y	辺長
PN3	159.828	114.475	9.13
KC12	151.007	112.097	11.74
KD65	152.789	100.484	2.44
WW11	153.149	98.069	9.20
PN5	162.035	100.466	2.13
PN4	163.100	102.316	12.59
倍積	277.488502	地積	138.74 m ²
面積	138.7442510		

地番 R8C号地

測点	X	Y	辺長
PN6	168.258	102.143	4.93
DDD7	163.492	100.859	1.50
PN4	163.100	102.316	2.13
PN5	162.035	100.466	9.20
WW11	153.149	98.069	8.94
PQ4B	154.465	89.221	16.67
PD25	170.618	93.364	9.09
倍積	292.924347	地積	146.46 m ²
面積	146.4621735		

地番 R8D号地

測点	X	Y	辺長
PN7	187.503	102.144	4.31
DDD36	183.336	101.016	3.09
DDD37	182.526	104.002	2.70
DDD38	180.182	105.355	12.34
PN6	168.258	102.143	9.09
PD25	170.618	93.364	9.68
PQ3B	179.995	95.769	8.90
PQ2B	188.597	98.086	4.20
倍積	294.185509	地積	147.09 m ²
面積	147.0927545		

地番 R8E号地

測点	X	Y	辺長
DK3B	198.028	124.761	13.71
PP12	184.784	121.194	4.48
PD13	180.452	120.027	3.96
PN8	181.482	116.196	2.15
DDD33	183.567	116.759	6.33
KD47A	185.214	110.638	16.04
DK1D	200.715	114.792	10.32
倍積	348.142149	地積	174.07 m ²
面積	174.0710745		

地番 R8F号地

測点	X	Y	辺長
PL7	174.050	118.303	9.61
PN2	164.768	115.803	6.93
DDD5	166.570	109.106	2.87
DDD6	169.063	107.667	10.13
DDD30	178.850	110.295	2.70
DDD31	180.200	112.640	3.09
DDD32	179.398	115.634	2.15
PN8	181.482	116.196	3.96
PD13	180.452	120.027	6.63
倍積	262.154819	地積	131.07 m ²
面積	131.0774095		

地番 R8G号地

測点	X	Y	辺長
PL8A	170.385	133.211	3.05
DDK49	167.418	132.479	4.89
PN1	162.909	130.584	3.10
DDD3	161.540	127.798	12.42
PN2	164.768	115.803	9.61
PL7	174.050	118.303	15.35
倍積	290.661145	地積	145.33 m ²
面積	145.3305725		

地番 R8開発道路

測点	X	Y	辺長
PN1	162.909	130.584	9.53
DDD12	154.124	126.891	3.03
DDD11	156.848	125.550	11.46
PN3	159.828	114.475	12.59
PN4	163.100	102.316	1.50
DDD7	163.492	100.859	4.93
PN6	168.258	102.143	12.34
DDD38	180.182	105.355	2.70
DDD37	182.526	104.002	3.09
DDD36	183.336	101.016	4.31
PN7	187.503	102.144	8.79
KD47A	185.214	110.638	6.33
DDD33	183.567	116.759	2.15
PN8	181.482	116.196	2.15
DDD32	179.398	115.634	3.09
DDD31	180.200	112.640	2.70
DDD30	178.850	110.295	10.13
DDD6	169.063	107.667	2.87
DDD5	166.570	109.106	6.93
PN2	164.768	115.803	12.42
DDD3	161.540	127.798	3.10
倍積	584.757072	地積	292.37 m ²
面積	292.3785360		

地番 R8後退

測点	X	Y	辺長
Z11B	199.032	125.031	1.04
DK3B	198.028	124.761	10.32
DK1D	200.715	114.792	1.01
PQ1A	201.692	115.054	10.32
倍積	21.178815	地積	10.58 m ²
面積	10.5894075		

【出来形】

丈量図
S = 1 / 200