




座 標 求 積 表

地番	131-1出来形分筆	X	Y	辺長
10-11778	()	91434.585	-69302.980	5.80
10-11779	()	91434.735	-69297.173	4.90
10-11786A	()	91432.171	-69292.990	14.74
10-11775A	()	91417.428	-69293.049	9.99
10-11775	()	91417.449	-69303.043	17.13
	倍面積		334.200101	
	面積		167.1000505	
	地積		167.10	m ²
	坪数		50.54	坪

地番	131-5出来形分筆	X	Y	辺長
10-11786A	()	91432.171	-69292.990	4.04
10-11786	()	91430.058	-69289.543	4.59
10-11785	()	91427.678	-69285.614	5.16
10-11784	()	91425.103	-69281.134	4.14
10-11783	()	91423.065	-69277.522	4.00
10-11782	()	91421.131	-69274.016	3.84
10-11781	()	91419.310	-69270.625	1.22
10-11781A	()	91418.737	-69269.542	1.35
10-11780A	()	91417.378	-69269.530	23.51
10-11775A	()	91417.428	-69293.049	14.74
	倍面積		369.838718	
	面積		184.9193590	
	地積		184.91	m ²
	坪数		55.93	坪

地番	131-6出来形分筆	X	Y	辺長
10-11781A	()	91418.737	-69269.542	2.91
10-11780	()	91417.373	-69266.965	2.56
10-11780A	()	91417.378	-69269.530	1.35
	倍面積		3.485775	
	面積		1.7428875	
	地積		1.74	m ²
	坪数		0.52	坪
合計				353.7622970

亡失
Q5交-100

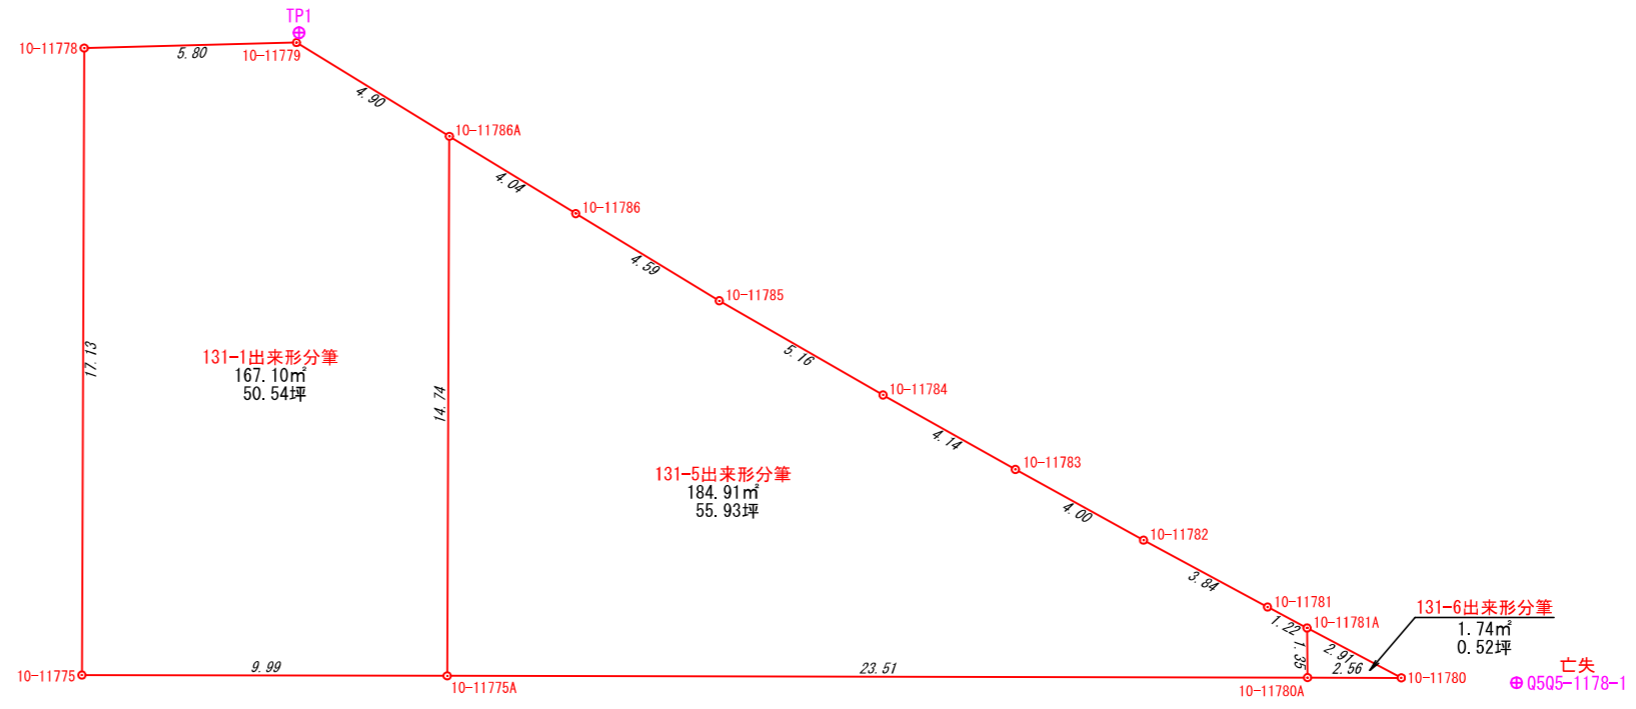

← Q5交-103
81.061

Q5交-104

Q5交-113
35.934

準拠点座標リスト			
点名	標識	X	Y
亡失 Q5交-100		91441.285	-69307.315
Q5交-103		91419.140	-69389.014
Q5交-104		91415.163	-69308.050
Q5交-113		91379.496	-69303.673
亡失 Q505-1178-1		91417.240	-69263.819
TP1		91435.003	-69297.104

図面名	出来形丈量図・分筆予定図		
縮尺	1/200	単位	m
図面番号	1		
所在	松山市土居田町131番1		
作成年月日	令和08年05月18日	作成者	大洲市中村146番地3 河野測量設計事務所 代表者 河野典史
修正年月日	令和 年 月 日		TEL: 0893-23-5863