出来形区画丈量図

S = 1/ 250

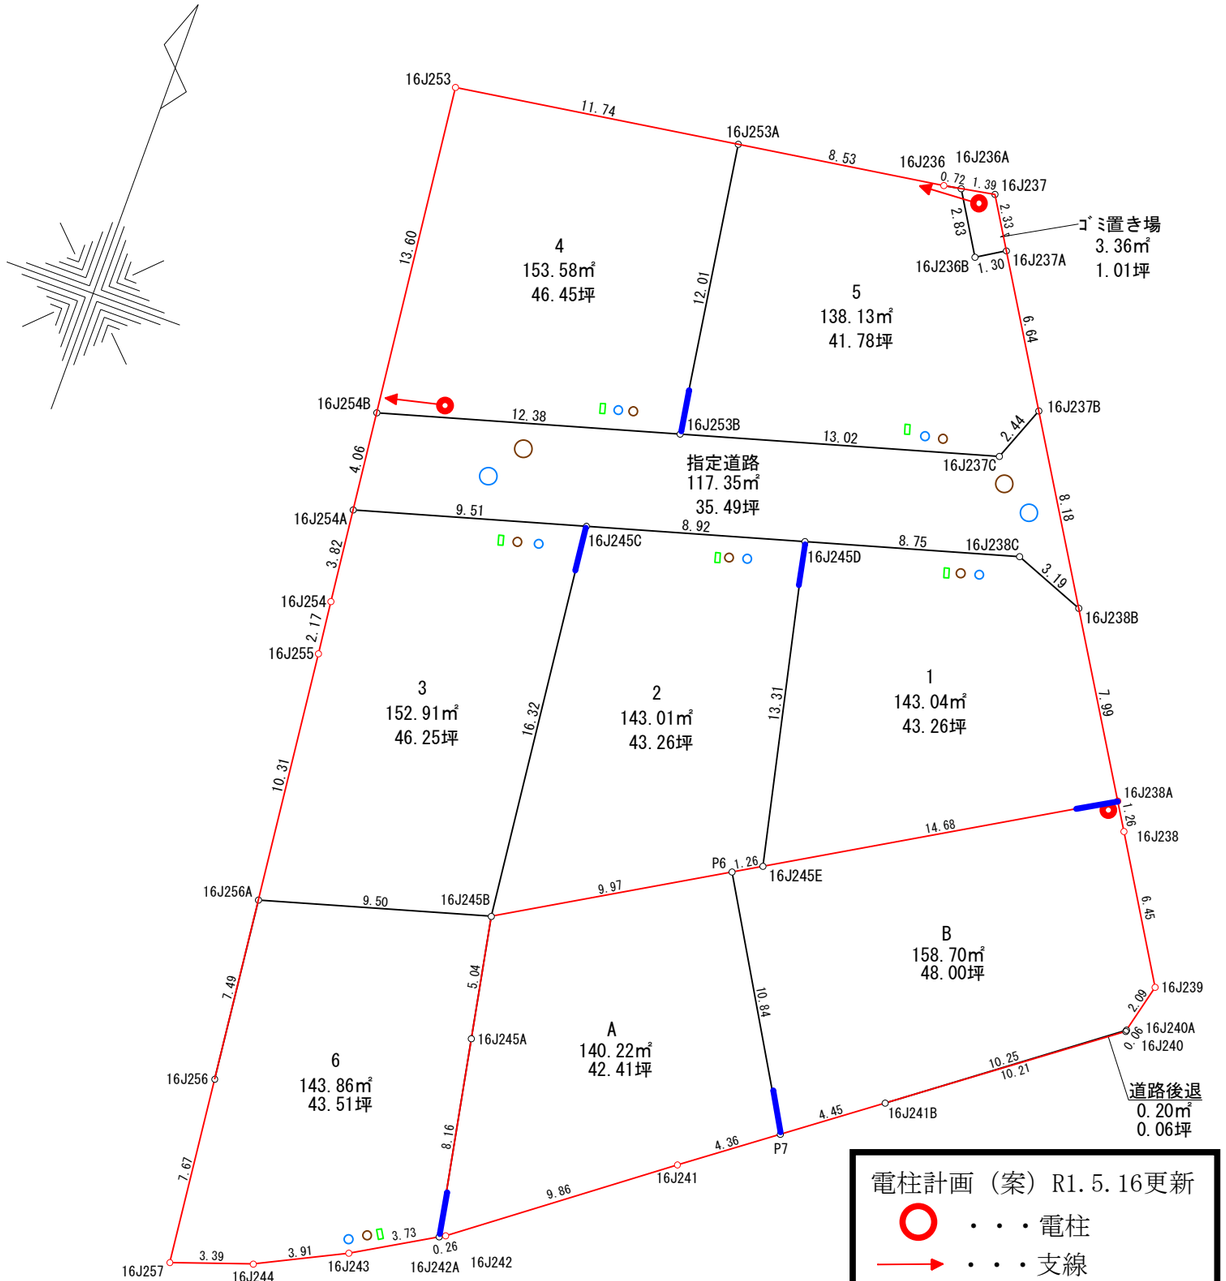

電柱計画（案）R1.5.16更新

・・・電柱

・・・支線

・・・フェンス施工部分（2m）

※ﾌｪﾝｽについては隣地が外構（ブロック）を施工した場合は見通しが悪くなる場合があります。

区　画	1	
測　点	Xn	Yn
16J245D	100011.846	-69878.163
16J245E	99998.852	-69875.260
16J238A	100006.287	-69862.592
16J238B	100013.109	-69866.766
16J238C	100014.259	-69869.746
倍　面　積		286.084183
面　積		143.0420915㎡
坪　数		43.26　坪

区　画	2	
測　点	Xn	Yn
16J245C	100009.387	-69886.740
16J245B	99993.163	-69884.954
16J245E	99998.852	-69875.260
16J245D	100011.846	-69878.163
倍　面　積		286.024025
面　積		143.0120125㎡
坪　数		43.26　坪

区　画	3	
測　点	Xn	Yn
16J254A	100006.765	-69895.888
16J254	100002.960	-69895.464
16J255	100000.795	-69895.215
16J256A	99990.544	-69894.088
16J245B	99993.163	-69884.954
16J245C	100009.387	-69886.740
倍　面　積		305.835610
面　積		152.9178050㎡
坪　数		46.25　坪

区　画	4　田	
測　点	Xn	Yn
16J253	100024.327	-69897.848
16J254B	100010.805	-69896.339
16J253B	100014.216	-69884.435
16J253A	100026.092	-69886.239
倍　面　積		307.165631
面　積		153.5828155㎡
坪　数		46.45　坪

区　画	5　田	
測　点	Xn	Yn
16J253A	100026.092	-69886.239
16J253B	100014.216	-69884.435
16J237C	100017.804	-69871.915
16J237B	100020.089	-69871.037
16J237A	100025.755	-69874.503
16J236B	100025.079	-69875.617
16J236A	100027.503	-69877.094
16J236	100027.375	-69877.803
倍　面　積		276.268022
面　積		138.1340110㎡
坪　数		41.78　坪

区　画	ゴミ置き場　田	
測　点	Xn	Yn
16J236A	100027.503	-69877.094
16J236B	100025.079	-69875.617
16J237A	100025.755	-69874.503
16J237	100027.750	-69875.724
倍　面　積		6.733525
面　積		3.3667625㎡
坪　数		1.01　坪

区　画	6	
測　点	Xn	Yn
16J256A	99990.544	-69894.088
16J256	99983.092	-69893.268
16J257	99975.467	-69892.437
16J244	99976.567	-69889.227
16J243	99978.315	-69885.721
16J242A	99980.190	-69882.495
16J245A	99988.211	-69884.015
16J245B	99993.163	-69884.954
倍　面　積		287.732833
面　積		143.8664165㎡
坪　数		43.51　坪

区　画	A	
測　点	Xn	Yn
P6	99998.209	-69876.355
16J245B	99993.163	-69884.954
16J242A	99980.190	-69882.495
16J242	99980.325	-69882.263
16J241	99986.254	-69874.374
P7	99988.857	-69870.867
倍　面　積		280.455521
面　積		140.2277605㎡
坪　数		42.41　坪

区　画	B	
測　点	Xn	Yn
P6	99998.209	-69876.355
P7	99988.857	-69870.867
16J241B	99991.514	-69867.287
16J240A	99997.661	-69859.073
16J239	99999.693	-69858.574
16J238	100005.210	-69861.933
16J238A	100006.287	-69862.592
16J245E	99998.852	-69875.260
倍　面　積		317.418863
面　積		158.7094315㎡
坪　数		48.00　坪

区　画	甲471-6	
測　点	Xn	Yn
16J241B	99991.514	-69867.287
16J240	99997.599	-69859.088
16J240A	99997.661	-69859.073
倍　面　積		0.417063
面　積		0.2085315㎡
坪　数		0.06　坪

設計	松山市味酒町2丁目9番地17 有限会社　橋本測量設計	連絡先	TEL　945-8410 FAX　945-8459	設計者	

縮　尺	設計年月	工事名	場所	図面名	図面番号
1/ 250	令和　2 年　2 月	出来形測量	松山市堀江町甲471-1他	出来形区画丈量図	