出来形区画丈量図２ S=1/250

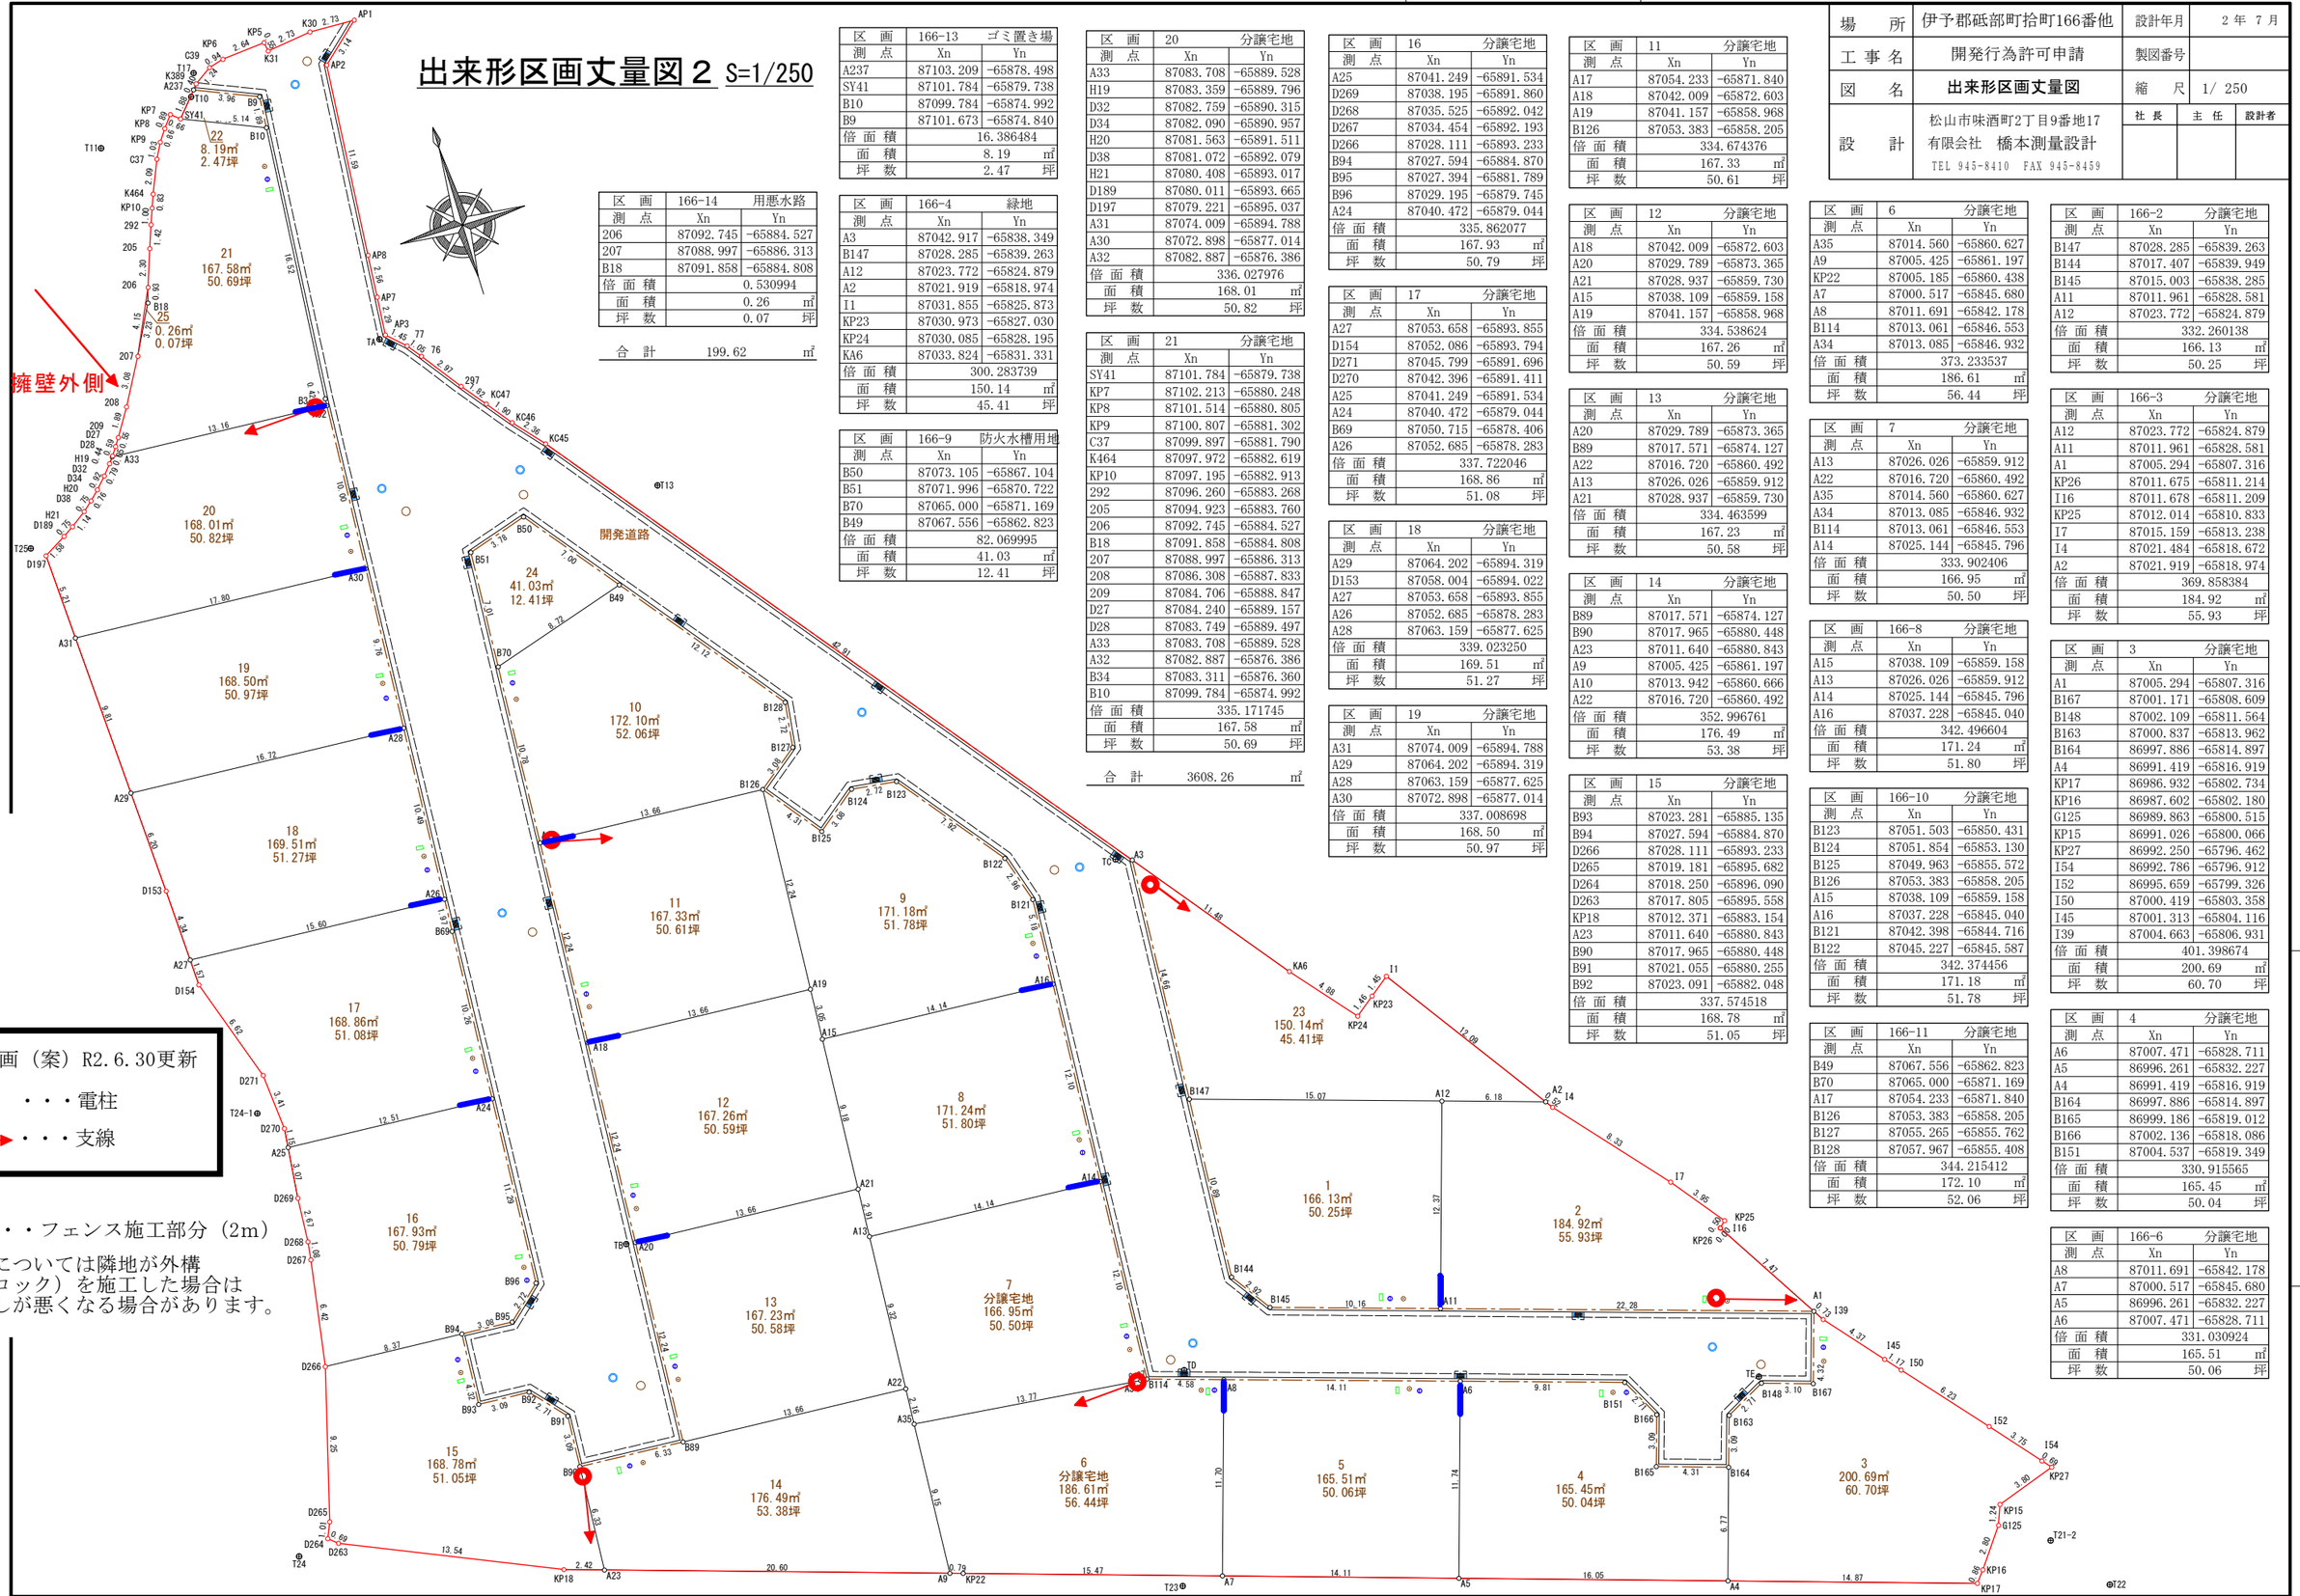

電柱計画（案）R2.6.30更新

・・・電柱

・・・支線

・・・フェンス施工部分（2m）

※ﾌｪﾝｽについては隣地が外構（ブロック）を施工した場合は見通しが悪くなる場合があります。

区　画	166-13	ゴミ置き場
測　点	Xn	Yn
A237	87103.209	-65878.498
SY41	87101.784	-65879.738
B10	87099.784	-65874.992
B9	87101.673	-65874.840
倍面積	16.386484	
面　積	8.19	㎡
坪　数	2.47	坪

区　画	166-14	用悪水路
測　点	Xn	Yn
206	87092.745	-65884.527
207	87088.997	-65886.313
B18	87091.858	-65884.808
倍面積	0.530994	
面　積	0.26	㎡
坪　数	0.07	坪

合　計　199.62 ㎡

区　画	166-4	緑地
測　点	Xn	Yn
A3	87042.917	-65838.349
B147	87028.285	-65839.263
A12	87023.772	-65824.879
A2	87021.919	-65818.974
I1	87031.855	-65825.873
KP23	87030.973	-65827.030
KP24	87030.085	-65828.195
KA6	87033.824	-65831.331
倍面積	300.283739	
面　積	150.14	㎡
坪　数	45.41	坪

区　画	166-9	防火水槽用地
測　点	Xn	Yn
B50	87073.105	-65867.104
B51	87071.996	-65870.722
B70	87065.000	-65871.169
B49	87067.556	-65862.823
倍面積	82.069995	
面　積	41.03	㎡
坪　数	12.41	坪

区　画	20	分譲宅地
測　点	Xn	Yn
A33	87083.708	-65889.528
H19	87083.359	-65889.796
D32	87082.759	-65890.315
D34	87082.090	-65890.957
H20	87081.563	-65891.511
D38	87081.072	-65892.079
H21	87080.408	-65893.017
D189	87080.011	-65893.665
D197	87079.221	-65895.037
A31	87074.009	-65894.788
A30	87072.898	-65877.014
A32	87082.887	-65876.386
倍面積	336.027976	
面　積	168.01	㎡
坪　数	50.82	坪

区　画	21	分譲宅地
測　点	Xn	Yn
SY41	87101.784	-65879.738
KP7	87102.213	-65880.248
KP8	87101.514	-65880.805
KP9	87100.807	-65881.302
C37	87099.897	-65881.790
K464	87097.972	-65882.619
KP10	87097.195	-65882.913
292	87096.260	-65883.268
205	87094.923	-65883.760
206	87092.745	-65884.527
B18	87091.858	-65884.808
207	87088.997	-65886.313
208	87086.308	-65887.833
209	87084.706	-65888.847
D27	87084.240	-65889.157
D28	87083.749	-65889.497
A33	87083.708	-65889.528
A32	87082.887	-65876.386
B34	87083.311	-65876.360
B10	87099.784	-65874.992
倍面積	335.171745	
面　積	167.58	㎡
坪　数	50.69	坪

合　計　3608.26 ㎡

区　画	16	分譲宅地
測　点	Xn	Yn
A25	87041.249	-65891.534
D269	87038.195	-65891.860
D268	87035.525	-65892.042
D267	87034.454	-65892.193
D266	87028.111	-65893.233
B94	87027.594	-65884.870
B95	87027.394	-65881.789
B96	87029.195	-65879.745
A24	87040.472	-65879.044
倍面積	335.862077	
面　積	167.93	㎡
坪　数	50.79	坪

区　画	17	分譲宅地
測　点	Xn	Yn
A27	87053.658	-65893.855
D154	87052.086	-65893.794
D271	87045.799	-65891.696
D270	87042.396	-65891.411
A25	87041.249	-65891.534
A24	87040.472	-65879.044
B69	87050.715	-65878.406
A26	87052.685	-65878.283
倍面積	337.722046	
面　積	168.86	㎡
坪　数	51.08	坪

区　画	18	分譲宅地
測　点	Xn	Yn
A29	87064.202	-65894.319
D153	87058.004	-65894.022
A27	87053.658	-65893.855
A26	87052.685	-65878.283
A28	87063.159	-65877.625
倍面積	339.023250	
面　積	169.51	㎡
坪　数	51.27	坪

区　画	19	分譲宅地
測　点	Xn	Yn
A31	87074.009	-65894.788
A29	87064.202	-65894.319
A28	87063.159	-65877.625
A30	87072.898	-65877.014
倍面積	337.008698	
面　積	168.50	㎡
坪　数	50.97	坪

区　画	11	分譲宅地
測　点	Xn	Yn
A17	87054.233	-65871.840
A18	87042.009	-65872.603
A19	87041.157	-65858.968
B126	87053.383	-65858.205
倍面積	334.674376	
面　積	167.33	㎡
坪　数	50.61	坪

区　画	12	分譲宅地
測　点	Xn	Yn
A18	87042.009	-65872.603
A20	87029.789	-65873.365
A21	87028.937	-65859.730
A15	87038.109	-65859.158
A19	87041.157	-65858.968
倍面積	334.538624	
面　積	167.26	㎡
坪　数	50.59	坪

区　画	13	分譲宅地
測　点	Xn	Yn
A20	87029.789	-65873.365
B89	87017.571	-65874.127
A22	87016.720	-65860.492
A13	87026.026	-65859.912
A21	87028.937	-65859.730
倍面積	334.463599	
面　積	167.23	㎡
坪　数	50.58	坪

区　画	14	分譲宅地
測　点	Xn	Yn
B89	87017.571	-65874.127
B90	87017.965	-65880.448
A23	87011.640	-65880.843
A9	87005.425	-65861.197
A10	87013.942	-65860.666
A22	87016.720	-65860.492
倍面積	352.996761	
面　積	176.49	㎡
坪　数	53.38	坪

区　画	15	分譲宅地
測　点	Xn	Yn
B93	87023.281	-65885.135
B94	87027.594	-65884.870
D266	87028.111	-65893.233
D265	87019.181	-65895.682
D264	87018.250	-65896.090
D263	87017.805	-65895.558
KP18	87012.371	-65883.154
A23	87011.640	-65880.843
B90	87017.965	-65880.448
B91	87021.055	-65880.255
B92	87023.091	-65882.048
倍面積	337.574518	
面　積	168.78	㎡
坪　数	51.05	坪

区　画	6	分譲宅地
測　点	Xn	Yn
A35	87014.560	-65860.627
A9	87005.425	-65861.197
KP22	87005.185	-65860.438
A7	87000.517	-65845.680
A8	87011.691	-65842.178
B114	87013.061	-65846.553
A34	87013.085	-65846.932
倍面積	373.233537	
面　積	186.61	㎡
坪　数	56.44	坪

区　画	7	分譲宅地
測　点	Xn	Yn
A13	87026.026	-65859.912
A22	87016.720	-65860.492
A35	87014.560	-65860.627
A34	87013.085	-65846.932
B114	87013.061	-65846.553
A14	87025.144	-65845.796
倍面積	333.902406	
面　積	166.95	㎡
坪　数	50.50	坪

区　画	166-8	分譲宅地
測　点	Xn	Yn
A15	87038.109	-65859.158
A13	87026.026	-65859.912
A14	87025.144	-65845.796
A16	87037.228	-65845.040
倍面積	342.496604	
面　積	171.24	㎡
坪　数	51.80	坪

区　画	166-10	分譲宅地
測　点	Xn	Yn
B123	87051.503	-65850.431
B124	87051.854	-65853.130
B125	87049.963	-65855.572
B126	87053.383	-65858.205
A15	87038.109	-65859.158
A16	87037.228	-65845.040
B121	87042.398	-65844.716
B122	87045.227	-65845.587
倍面積	342.374456	
面　積	171.18	㎡
坪　数	51.78	坪

区　画	166-11	分譲宅地
測　点	Xn	Yn
B49	87067.556	-65862.823
B70	87065.000	-65871.169
A17	87054.233	-65871.840
B126	87053.383	-65858.205
B127	87055.265	-65855.762
B128	87057.967	-65855.408
倍面積	344.215412	
面　積	172.10	㎡
坪　数	52.06	坪

区　画	166-2	分譲宅地
測　点	Xn	Yn
B147	87028.285	-65839.263
B144	87017.407	-65839.949
B145	87015.003	-65838.285
A11	87011.961	-65828.581
A12	87023.772	-65824.879
倍面積	332.260138	
面　積	166.13	㎡
坪　数	50.25	坪

区　画	166-3	分譲宅地
測　点	Xn	Yn
A12	87023.772	-65824.879
A11	87011.961	-65828.581
A1	87005.294	-65807.316
KP26	87011.675	-65811.214
I16	87011.678	-65811.209
KP25	87012.014	-65810.833
I7	87015.159	-65813.238
I4	87021.484	-65818.672
A2	87021.919	-65818.974
倍面積	369.858384	
面　積	184.92	㎡
坪　数	55.93	坪

区　画	3	分譲宅地
測　点	Xn	Yn
A1	87005.294	-65807.316
B167	87001.171	-65808.609
B148	87002.109	-65811.564
B163	87000.837	-65813.962
B164	86997.886	-65814.897
A4	86991.419	-65816.919
KP17	86986.932	-65802.734
KP16	86987.602	-65802.180
G125	86989.863	-65800.515
KP15	86991.026	-65800.066
KP27	86992.250	-65796.462
I54	86992.786	-65796.912
I52	86995.659	-65799.326
I50	87000.419	-65803.358
I45	87001.313	-65804.116
I39	87004.663	-65806.931
倍面積	401.398674	
面　積	200.69	㎡
坪　数	60.70	坪

区　画	4	分譲宅地
測　点	Xn	Yn
A6	87007.471	-65828.711
A5	86996.261	-65832.227
A4	86991.419	-65816.919
B164	86997.886	-65814.897
B165	86999.186	-65819.012
B166	87002.136	-65818.086
B151	87004.537	-65819.349
倍面積	330.915565	
面　積	165.45	㎡
坪　数	50.04	坪

区　画	166-6	分譲宅地
測　点	Xn	Yn
A8	87011.691	-65842.178
A7	87000.517	-65845.680
A5	86996.261	-65832.227
A6	87007.471	-65828.711
倍面積	331.030924	
面　積	165.51	㎡
坪　数	50.06	坪

場　所	伊予郡砥部町拾町166番他	設計年月	2 年 7 月
工事名	開発行為許可申請	製図番号	
図　名	出来形区画丈量図	縮　尺	1/ 250
設　計	松山市味酒町2丁目9番地17 有限会社　橋本測量設計 TEL 945-8410　FAX 945-8459	社長	主任 / 設計者